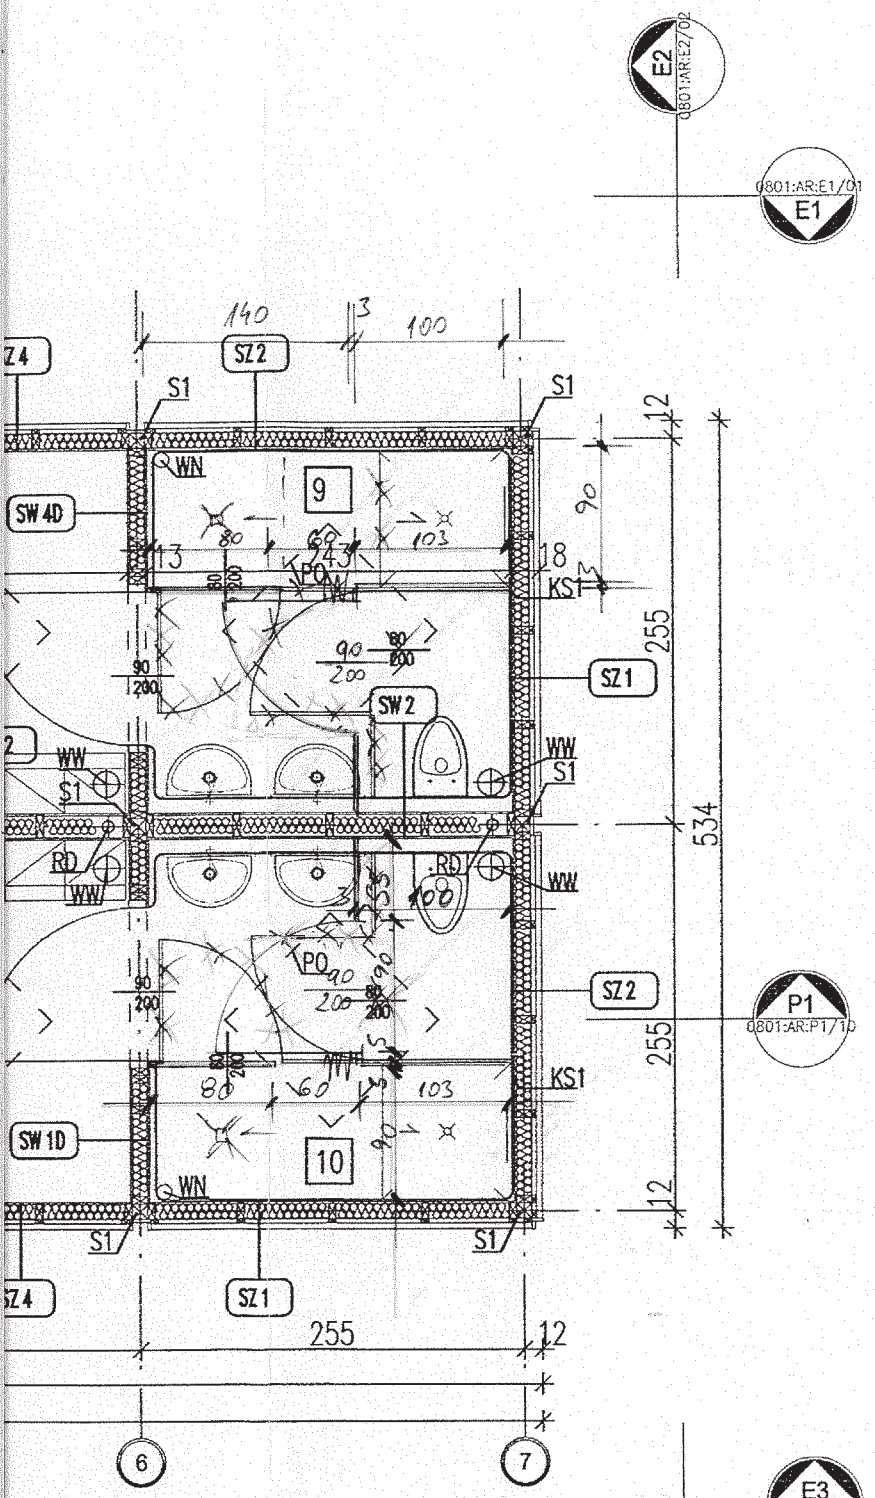

ZESTAWIENIE ELEMENTÓW

OPIS	ILOŚĆ
ŚK DREWNIANY LUB STALOWY 10X10CM	21
CIANA ZEWNĘTRZNA 253X250X18 *	5
CIANA ZEWNĘTRZNA 253X250X18 *	5
CIANA ZEWNĘTRZNA 241X250X18 *	2
NĘTRZNA 253X250X18 Z DRZWIAMI 90X200 *	3
NĘTRZNA 253X250X18 Z DRZWIAMI 90X200 *	3
CIANA WEWNĘTRZNA 240X250X13 *	2
NĘTRZNA 241X250X13 Z DRZWIAMI 90X200 *	2
NĘTRZNA 241X250X13 Z DRZWIAMI 90X200 *	2
HOWY Z MOŻLIWOŚCIĄ OTWIERANIA 100X100CM	10
SCHODEK BETONOWY	6
RURA SPUSTOWA	5

ZESTAWIENIE POMIESZCZEŃ – WERSJA STANDARD+

NR.	FUNKCJA	WYPOSAŻENIE	POSADZKA	POWIERZCHNIA
1	POMIESZCZENIE TRENERA	WN–WENTYLATOR NAWIEWNY Z NAGRZEWNICA I FILTREM; 4 WYMIANY/H 70m³ , MOC WENTYLATORA 40W, MOC GRZAŁKI 400W WW–WENTYLATOR WYCIĄGOWY O WYDAJNOŚCI 100m³/H MOC 80W ŚWIETLIK Z MOŻLIWOŚCIĄ OTWIERANIA 100X100CM, E–ROZDZIELNIA ELEKTRYCZNA OPRAWY OŚWIETLENIOWE 4X, WŁĄCZNIK, GNIAZDO PODWÓJNE	WYKŁADZINA KAUCZUKOWA R 9 LUB ROZWIĄZANIE RÓWNORZĘDNE	5,82m²
2	MAGAZYN	WN–WENTYLATOR NAWIEWNY Z NAGRZEWNICA Z FILTERM; 4 WYMIANY/ H 70m³ , MOC WENTYLATORA 40W, MOC GRZAŁKI 400W WW–WENTYLATOR WYCIĄGOWY O WYDAJNOŚCI 70m³/H MOC 40W OPRAWY OŚWIETLENIOWE 2X, WŁĄCZNIK, GNIAZDO PODWÓJNE, ŚWIETLIK Z MOŻLIWOŚCIĄ OTWIERANIA 100X100CM	WYKŁADZINA KAUCZUKOWA R 9 LUB ROZWIĄZANIE RÓWNORZĘDNE	5,82m²
3	~~ŁAZIENKA~~ WC NIEPEŁNOSPR (DAMSKIE)	WN–WENTYLATOR NAWIEWNY Z NAGRZEWNICA I FILTREM; 6 WYMIAN/H 100m³ , MOC WENTYLATORA 60W, MOC GRZAŁKI 800W WW–WENTYLATOR WYCIĄGOWY O WYDAJNOŚCI 100m³/H MOC 60W KS–SYSTEMOWA KABINA ŁAZIENKOWA Z AKRYLU LUB Z PVC LUB ROZWIĄZANIE RÓWNORZĘDNE OGRZEWACZ POJEMNOŚCIOWY V WODY 120dm³ MOC GRZAŁKI 1500W OPRAWY OŚWIETLENIOWE 3X, WŁĄCZNIK, GNIAZDO PODWÓJNE, ŚWIETLIK Z MOŻLIWOŚCIĄ OTWIERANIA 100X100CM	WYKŁADZINA KAUCZUKOWA R 10 LUB ROZWIĄZANIE RÓWNORZĘDNE	5,82m²
4	~~ŁAZIENKA~~ WC MĘSKIE +POM. PORZ.	WN–WENTYLATOR NAWIEWNY Z NAGRZEWNICA I FILTREM; 6 WYMIAN/H 100m³ , MOC WENTYLATORA 60W, MOC GRZAŁKI 800W WW–WENTYLATOR WYCIĄGOWY O WYDAJNOŚCI 100m³/H MOC 60W KS–SYSTEMOWA KABINA ŁAZIENKOWA Z AKRYLU LUB Z PVC LUB ROZWIĄZANIE RÓWNORZĘDNE OGRZEWACZ POJEMNOŚCIOWY V WODY 120dm³ MOC GRZAŁKI 1500W OPRAWY OŚWIETLENIOWE 3X, WŁĄCZNIK, GNIAZDO PODWÓJNE, ŚWIETLIK Z MOŻLIWOŚCIĄ OTWIERANIA 100X100CM	WYKŁADZINA KAUCZUKOWA R 10 LUB ROZWIĄZANIE RÓWNORZĘDNE	5,82m²
5	SZATNIA	WN–WENTYLATOR NAWIEWNY Z NAGRZEWNICA Z FILTERM; 4 WYMIANY/ H 70m³ , MOC WENTYLATORA 40W, MOC GRZAŁKI 400W WW–WENTYLATOR WYCIĄGOWY O WYDAJNOŚCI 70m³/H MOC 40W OPRAWY OŚWIETLENIOWE 3X, WŁĄCZNIK, ŚWIETLIK Z MOŻLIWOŚCIĄ OTWIERANIA 100X100CM	WYKŁADZINA KAUCZUKOWA R 9 LUB ROZWIĄZANIE RÓWNORZĘDNE	5,82m²
6	SZATNIA	WN–WENTYLATOR NAWIEWNY Z NAGRZEWNICA Z FILTERM; 4 WYMIANY/ H 70m³ , MOC WENTYLATORA 40W, MOC GRZAŁKI 400W WW–WENTYLATOR WYCIĄGOWY O WYDAJNOŚCI 70m³/H MOC 40W OPRAWY OŚWIETLENIOWE 3X, WŁĄCZNIK, ŚWIETLIK Z MOŻLIWOŚCIĄ OTWIERANIA 100X100CM	WYKŁADZINA KAUCZUKOWA R 9 LUB ROZWIĄZANIE RÓWNORZĘDNE	5,82m²
7	SZATNIA	WN–WENTYLATOR NAWIEWNY Z NAGRZEWNICA Z FILTERM; 4 WYMIANY/ H 70m³ , MOC WENTYLATORA 40W, MOC GRZAŁKI 400W WW–WENTYLATOR WYCIĄGOWY O WYDAJNOŚCI 70m³/H MOC 40W OPRAWY OŚWIETLENIOWE 3X, WŁĄCZNIK, ŚWIETLIK Z MOŻLIWOŚCIĄ OTWIERANIA100X100CM	WYKŁADZINA KAUCZUKOWA R 9 LUB ROZWIĄZANIE RÓWNORZĘDNE	5,82m²
8	SZATNIA	WN–WENTYLATOR NAWIEWNY Z NAGRZEWNICA Z FILTERM; 4 WYMIANY/ H 70m³ , MOC WENTYLATORA 40W, MOC GRZAŁKI 400W WW–WENTYLATOR WYCIĄGOWY O WYDAJNOŚCI 70m³/H MOC 40W OPRAWY OŚWIETLENIOWE 3X, WŁĄCZNIK, ŚWIETLIK Z MOŻLIWOŚCIĄ OTWIERANIA 100X100CM	WYKŁADZINA KAUCZUKOWA R 9 LUB ROZWIĄZANIE RÓWNORZĘDNE	5,82m²
9	ŁAZIENKA	WN–WENTYLATOR NAWIEWNY Z NAGRZEWNICA Z FILTERM; 8 WYMIANY/ H 125m³ , MOC WENTYLATORA 80W, MOC GRZAŁKI 1000W OGRZEWACZ POJEMNOŚCIOWY V WODY 120dm³ MOC GRZAŁKI 1500W WW–WENTYLATOR WYCIĄGOWY O WYDAJNOŚCI 125m³/H MOC 80W KS–SYSTEMOWA KABINA ŁAZIENKOWA Z AKRYLU LUB Z PVC LUB ROZWIĄZANIE RÓWNORZĘDNE OPRAWY OŚWIETLENIOWE 3X, WŁĄCZNIK, GNIAZDO PODWÓJNE, ŚWIETLIK Z MOŻLIWOŚCIĄ OTWIERANIA 100X100CM	WYKŁADZINA KAUCZUKOWA R 11 LUB ROZWIĄZANIE RÓWNORZĘDNE	5,82m²
10	ŁAZIENKA	WN–WENTYLATOR NAWIEWNY Z NAGRZEWNICA Z FILTERM; 8 WYMIANY/ H 7125m³ , MOC WENTYLATORA 80W, MOC GRZAŁKI 1000W OGRZEWACZ POJEMNOŚCIOWY V WODY 120dm³ MOC GRZAŁKI 1500W WW–WENTYLATOR WYCIĄGOWY O WYDAJNOŚCI 125m³/H MOC 80W KS–SYSTEMOWA KABINA ŁAZIENKOWA Z AKRYLU LUB Z PVC LUB ROZWIĄZANIE RÓWNORZĘDNE OPRAWY OŚWIETLENIOWE 3X, WŁĄCZNIK, GNIAZDO PODWÓJNE, ŚWIETLIK Z MOŻLIWOŚCIĄ OTWIERANIA100X100CM	WYKŁADZINA KAUCZUKOWA R 11 LUB ROZWIĄZANIE RÓWNORZĘDNE	5,82m²
			RAZEM:	58,2m²

ARCHITEKTONICZNA PRACOWNIA PROJEKTOWA

ul.Konińska 18 , 61–041 Poznań , tel./fax 8708 614, 0601 87 51 57

INWESTOR: Urząd Gminy Kleszczewo, ul. Poznańska 4 , 63–005 Kleszczewo

TEMAT: Adaptacja projektu typowego boisk sportowych ORLIK 2012 przy Zespole Szkół w Tulcach, ul.Poznańska 1, 63–004 Tulce, dz.nr 5/10

		SPECJALNOŚĆ I NR UPRAWNIEŃ:	PODPIS:
AUTOR:	mgr inż.arch. T.Drożdżyński	ARCHITEKTONICZNA 10/P/98	
AUTOR:	inż. E. Wojtkowiak	KONSTRUKCYJNA WKP/0045/PWOK/05	
SPRAWDZAJĄCY:	mgr inż.arch. J.Dzierżyński	ARCHITEKTONICZNA 7131/88/P/2000	
SPRAWDZAJĄCY:	mgr inż. I.Gintrowski	KONSTRUKCYJNA 39/77/PW	

zadanie:
ORLIK 2012
MODUŁOWY SYSTEM ZAPLECZA BOISK SPORTOWYCH

inwestor: WYKONANO NA ZAMÓWIENIE MINISTERSTWA SPORTU

generalny projektant/wykonawca projektu:

Kulczyński Architekt

sp. z o.o.
UL. ZGODA 4 m. 2, 00–018 WARSZAWA
tel./fax 827 29 18 tel. 828 22 00

autorzy:
projektant generalny: arch. Bogdan Kulczyński St-290/82, MKiS25/AWW/87
projektanci: arch. Marek Michałowski MA/012/03, MA-1480

BOGDAN KULCZYŃSKI ARCHITEKT

Arch. Marek Michałowski
Upr. bud. nr MA/012/03

temat rysunku:
WERSJA STANDARD +
RZUT - KONDYGNACJI 1 - PARTER

opracował: arch. Łukasz Milewski

sprawdził: arch. Maksymilian Ziółkowski SW-11/2004; MA-1859

Maksymilian Ziółkowski ARCHITEKT upr. bud. nr SW-11/2004 MA 1859

branża: ARCHITEKTURA

faza: PROJEKT ARCHITEKTONICZNO-BUDOWLANY

NAZWA RYSUNKU:	RZUT KONDYGNACJI 1 – PARTER	
DATA: 12.2008	SKALA: 1:50	NR RYS: AR–02–04